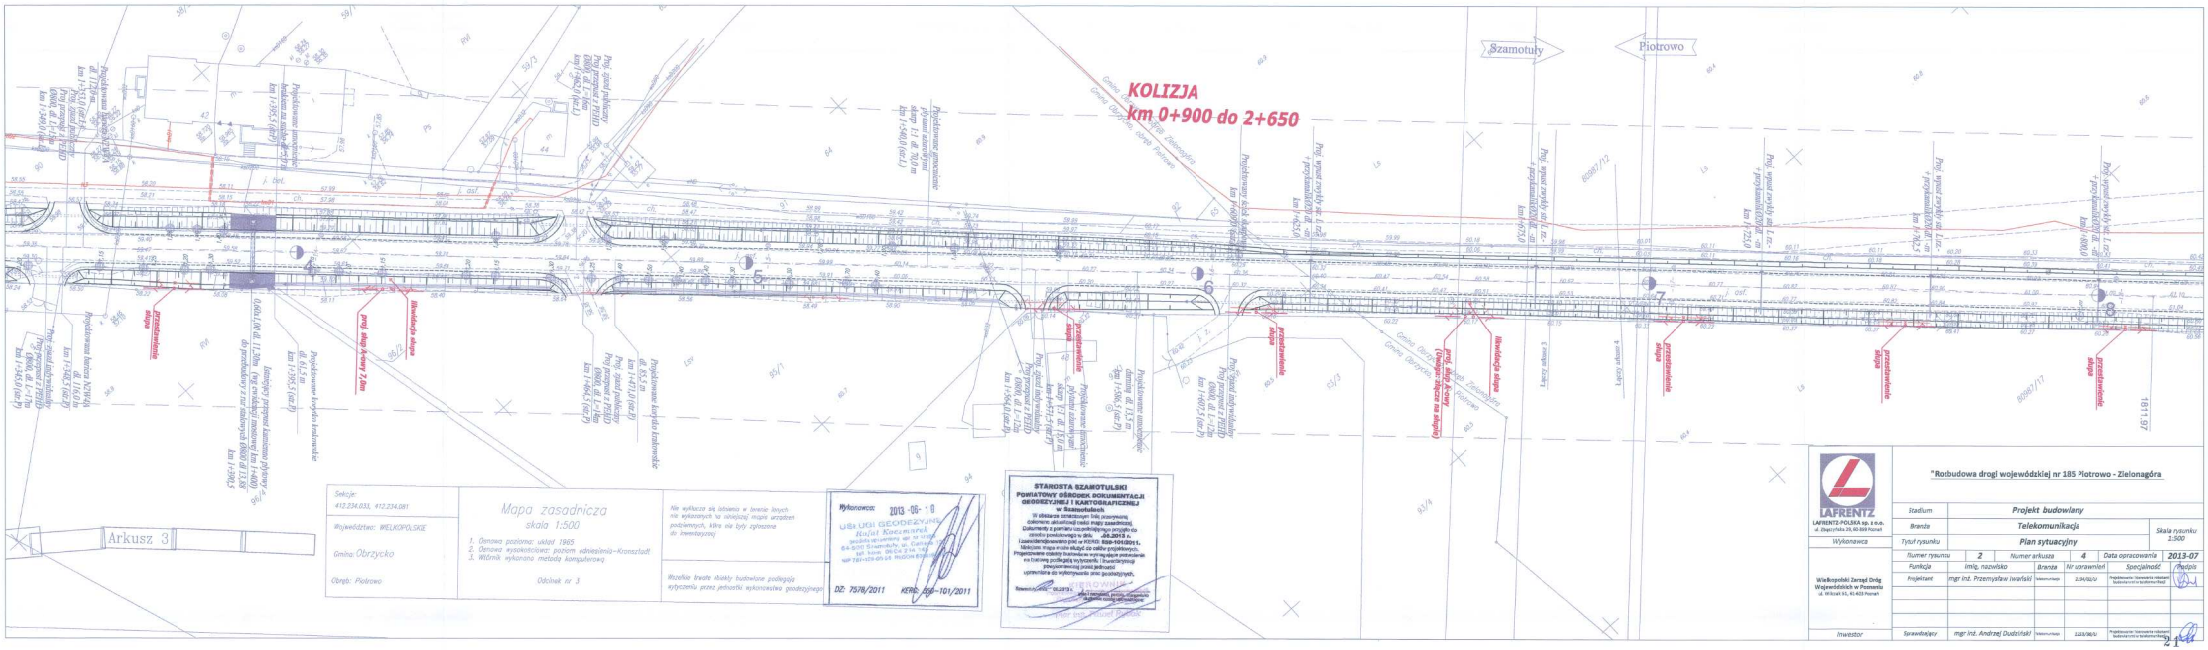

Sekcje:
412.234.033, 412.234.081

Województwo: WIELKOPOLSKIE

Gmina: Obrzycko

Obręb: Piotrowo

Mapa zasadnicza
skala 1:500

1. Osnowa pozioma: układ 1965
2. Osnowa wysokościowa: poziom odniesienia–Kronsztadt
3. Wtórnik wykonano metodą komputerową

Odcinek nr 3

Nie wyklucza się istnienia w terenie innych nie wykazanych na niniejszej mapie urządzeń podziemnych, które nie były zgłoszone do inwentaryzacji

Wszelkie prace ziemne należy poddać wytyczeniu przez jednostki wykonawstwa geodezyjnego

Wykonawca: 2013 -06- 10
USŁUGI GEODEZYJNE
Rafał Kaczmarek
uprawnienia nr 10...
64-500 Szamotuły, ul. ...
tel. kom. 0604 ... 46
NIP 781-109-09-68 REGON ...

DZ: 7578/2011 KERG.6624-101/2011

STAROSTA SZAMOTULSKI
POWIATOWY OŚRODEK DOKUMENTACJI GEODEZYJNEJ I KARTOGRAFICZNEJ
w Szamotułach
Potwierdza się przyjęcie do zasobu geodezyjno-kartograficznego dokumentacji geodezyjnej i kartograficznej
Dokumenty z pomiaru uzupełniającego wykonanego do zasobu powiatowego w dniu 04.2013 r.
Zaewidencjonowano pod nr PZGiK: 5320-1043/2013 r.
Niniejsza mapa może służyć do celów projektowych.
Przyjęte/wykonane obiekty budowlane wymagają przesłania na bieżącą podległą wytyczenie. Inwentaryzacja powykonawcza przez jednostki uprawnienia do wykonywania prac geodezyjnych.
Szamotuły, dnia 05.2013 r.
mgr inż. Paweł Kaczmarek

LAFRENTZ
LAFRENTZ-POLSKA sp. z o.o.
ul. Wojciechowska 25, 61-659 Poznań

Wykonawca

Wielkopolski Zarząd Dróg Wojewódzkich w Poznaniu
ul. Wilcza 61, 61-623 Poznań

Inwestor

"Rozbudowa drogi wojewódzkiej nr 185 Piotrowo - Zielonagóra

Stadium	Projekt budowlany				
Branża	Telekomunikacja				Skala rysunku 1:500
Tytuł rysunku	Plan sytuacyjny				
Numer rysunku	2	Numer arkusza	4	Data opracowania	2013-07
Funkcja	Imię, nazwisko	Branża	Nr uprawnień	Specjalność	Podpis
Projektant	mgr inż. Przemysław Iwański	Telekomunikacja	2/94/02/U	Projektowanie i kierowanie robotami budowlanymi w specjalności	
Sprawdzający	mgr inż. Andrzej Dudziński	Telekomunikacja	122/96/U	Projektowanie i kierowanie robotami budowlanymi w specjalności	