

MAPA INWENTARYZACJI POWYKONAWCZEJ
SIECI TELEKOMUNIKACYJNEJ

Skala 1: 500

WYKONAWCA:

KERG 364 - 22 / 2013
DZ. 1408 - 1 / 2013
Województwo: wielkopolskie
Powiat: wągrowiecki
Gmina: Wągrowiec
Okręg: IX d - 4
Ukl. współrzędnych: lokalny m. Wągrowiec
Ukl. odniesienia: Kronsztadt

Maciej Tz...
oficjalny...
ul. Orla...
NIP: 782 224 7242

Podpisz się, że niniejszy dokument został opracowany w
wyniku prac geodezyjnych i kartograficznych, których rezultaty
zawiera opisać techniczny wpisany do ewidencji materiałów
państwowego zasobu geodezyjnego i kartograficznego
STAROSTA WĄGROWIECKI
(identyfikator ewidencyjny materiału zasobu - operatu technicznego)
(data wpisania do ewidencji geodezyjnej i kartograficznej)

10370
IX d - 4
Województwo pilskie
m. WĄGROWIEC

Mapa sytuacyjno-wysokościowa 1:500


1. Osnowa: poligonizacja techniczna IVKw w układzie lokalnym - BOPM Bydgoszcz 1967r.
2. Pomiar szczegółów metodą bezpośrednią wykonano OPKG Poznań w 1977r.
Aktualizacja w styczniu 1979r. - Pracownia Terenowa OPKG Wągrowiec
3. Mapa: siatkę kwadratów planszą, osnowę i szczegóły cyrklem i podziałką
skartowana w Pracowni Terenowej w Wągrowcu w 1979r.

IX d - 1
XIV d - 2

Okręgowe Przedsiębiorstwo Geodezyjne
Kartograficzne w Poznaniu
Pracownia Terenowa w Wągrowcu

Wykonawca:
L. Naworyła
Kierownik Pracowni:
Janusz Gern

Nr Ks. Rob. 2/79 D14 Wągrowiec, dn 26.1.79

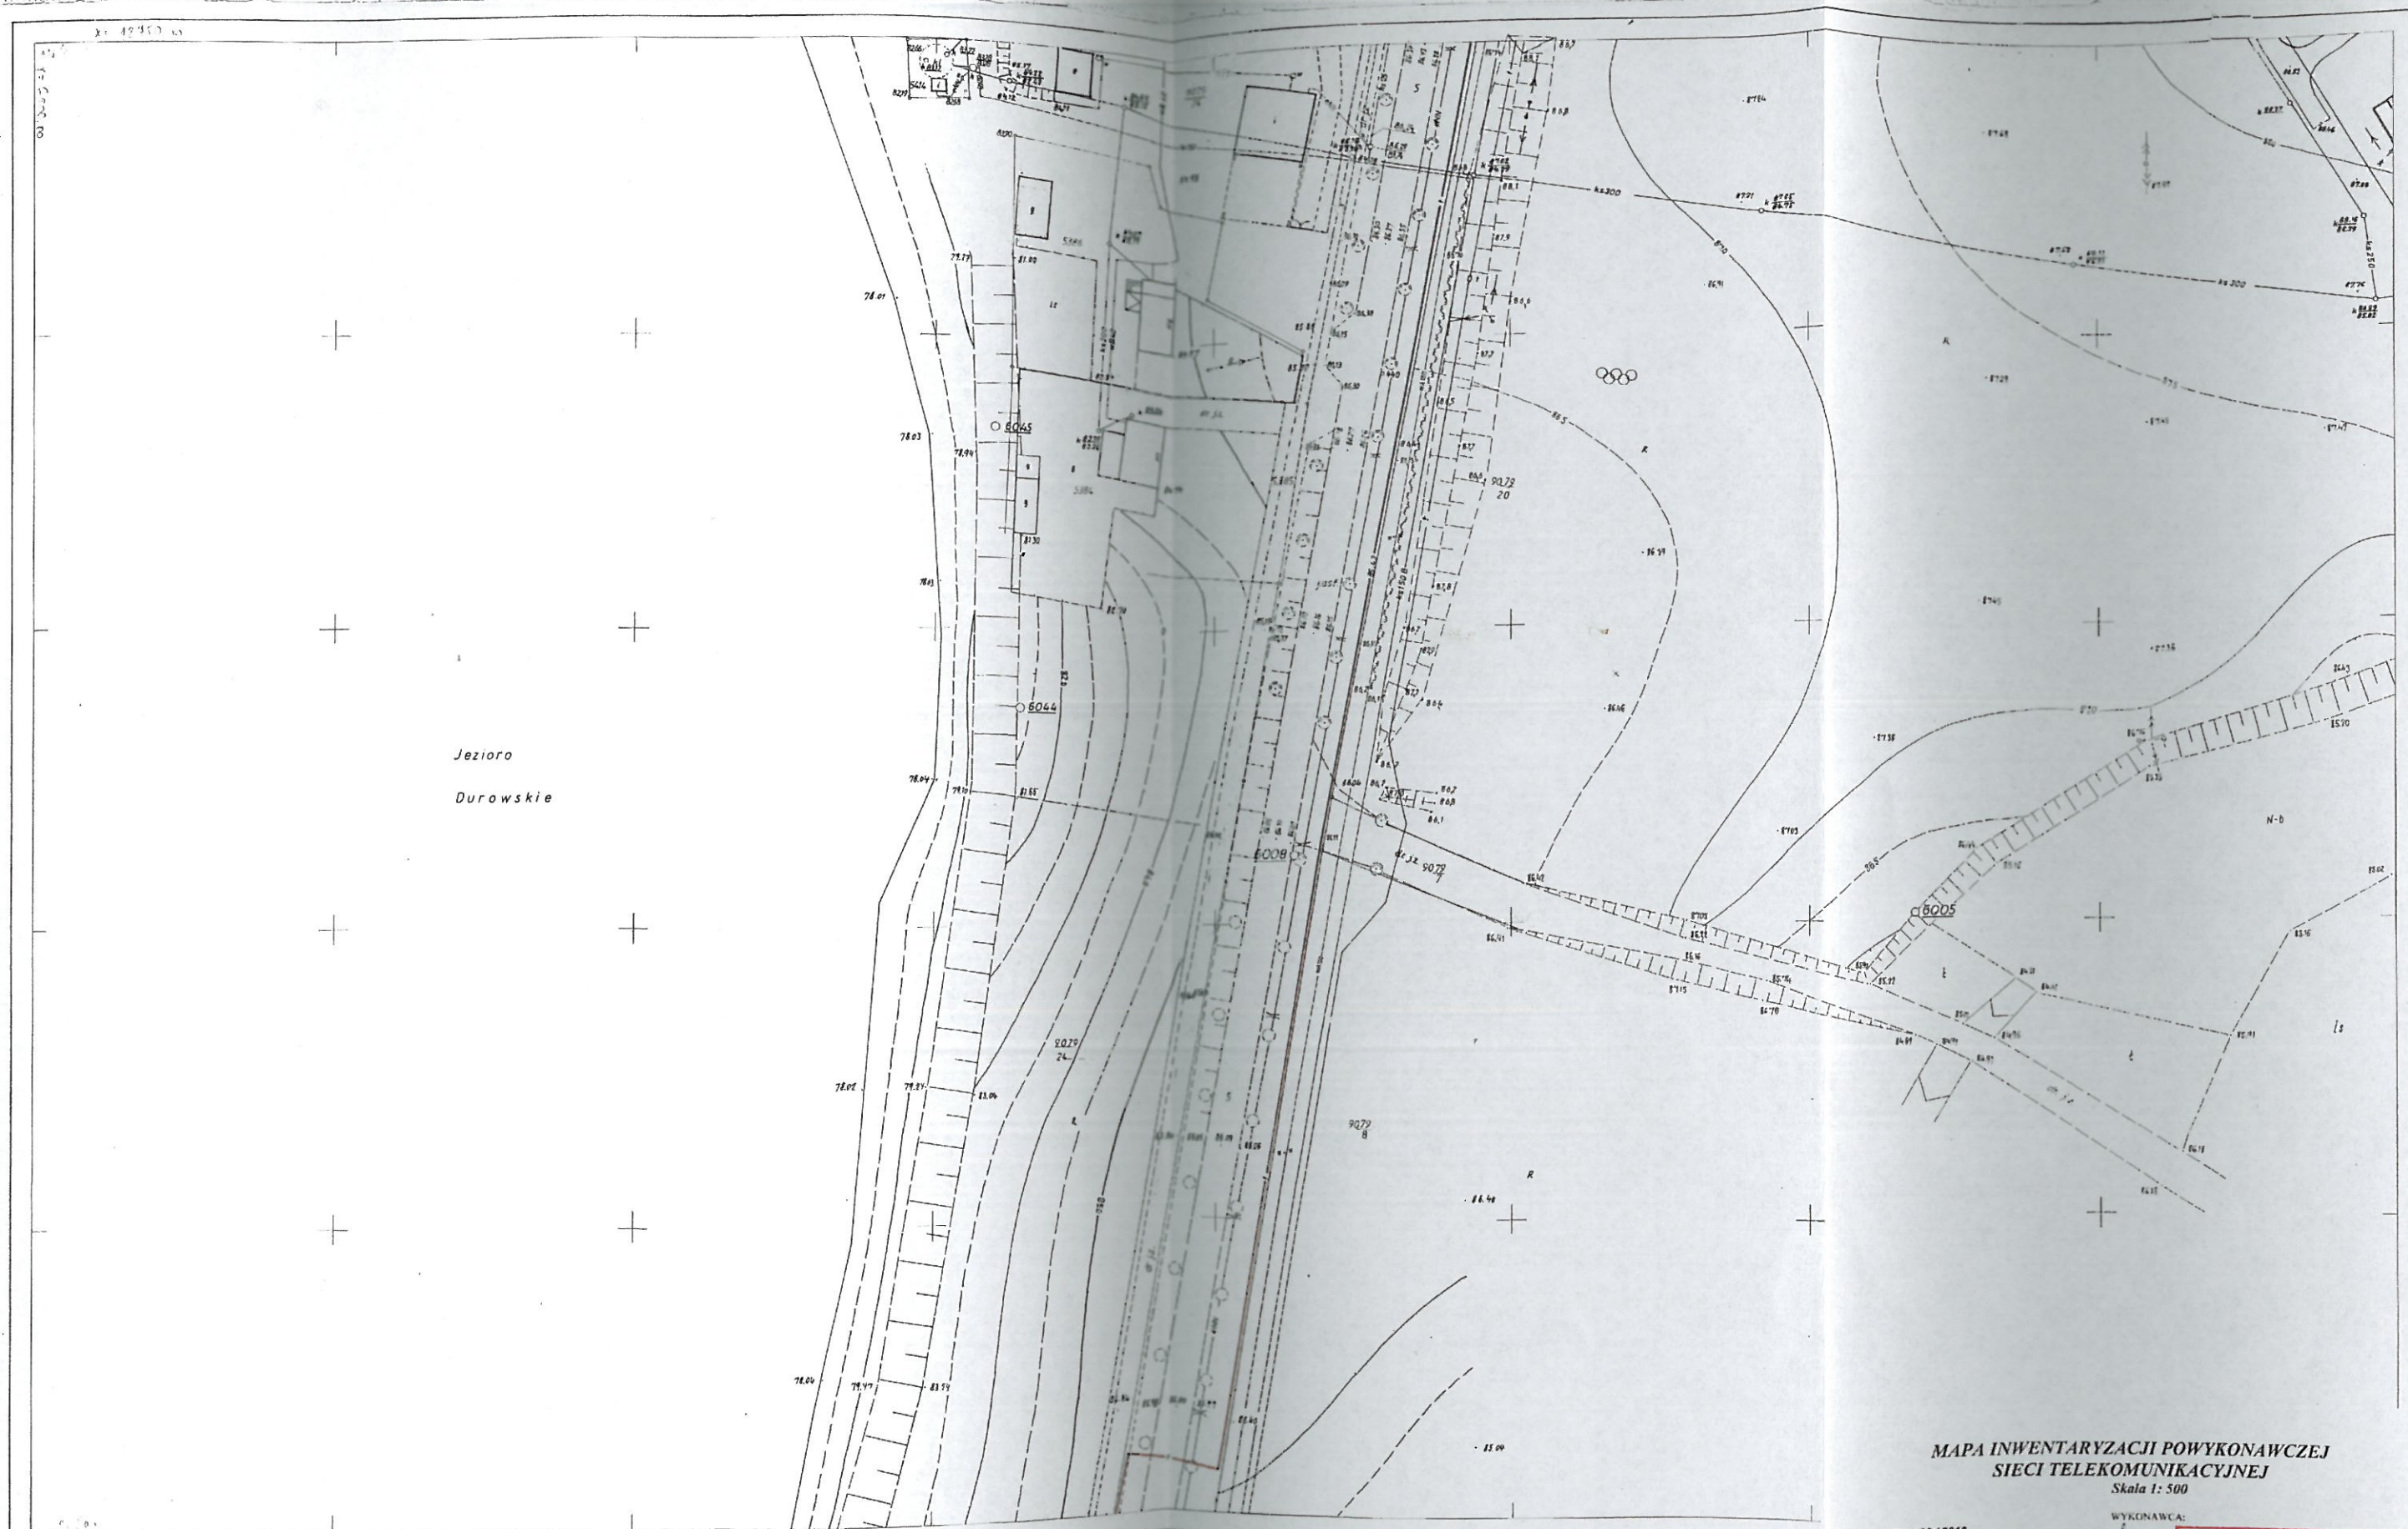

10/00
XIVb-4

Województwo pilskie

m. WĄGROWIEC

Mapa sytuacyjno-wysokościowa 1:500

1. Osnowa: poligonizacja techniczna IV kl. w układzie lokalnym - BOPM Bydgoszcz 1967 r.
 2. Pomiar szczegółów metodą bezpośrednią wykonana OPKG Poznań w 1977 r.
 3. Aktualizacja w styczniu 79 r. Pracownia Terenowa OPKG Wągrowiec
- Mapa: siatka kwadratów planszą, osnowę i sytuację podziałką tranwersalną skartowano w Pracowni Terenowej w Wągrowcu w 1979 r.

Okręgowe Przedsiębiorstwo Geodezyjne
Kartograficzne w Poznaniu
Pracownia Terenowa w Wągrowcu

Wykonawca
Leonard Nawaryta

Kierownik Pracowni
Janusz Gern

Nr Ks. Rob. 2/79 D14

Wągrowiec, dn. 26.1.79 r.

MAPA INWENTARYZACJI POWYKONAWCZEJ
SIECI TELEKOMUNIKACYJNEJ
Skala 1:500

WYKONAWCA:

KERG 364 - 22 / 2013
DZ. 1408 - 1 / 2013
Województwo wielkopolskie
Powiat wągrowiecki
Gmina Wągrowiec
Obszar Wągrowiec
Sektora XIV b - 4
Ukl. współrzędnych: lokalny m. Wągrowiec
Ukl. odniesienia: Kransztadt

Maciej Trzaskowski



STAROSTA WĄGROWIECKI

(Miejsce na podpis i pieczęć)

Stan aktualny na dzień 29.08.2013 r.



MAPA INWENTARYZACJI POWYKONAWCZEJ
SIECI TELEKOMUNIKACYJNEJ
Skala 1: 1000

WYKONAWCA:

KERG 364-22/2013
DZ: 1408-1/2013
Województwo wielkopolskie
Powiat wągrowiecki
Gmina Wągrowiec
Osoba: Wągrowiec
Skala: XIX b
Ukl. współrzędnych: lokalny m. Wągrowiec
Ukl. odniesienia: Kronsztadt

Maciej Tzaskowski

państwowego zasobu geodezyjnego i kartograficznego
STAROSTA WĄGROWIECKI
[Znak i pieczęć urzędowa]


10/00-XIXb

WOJEWÓDZTWO POZNAŃSKIE
POWIAT WĄGROWIEC

POMIAR SYTUACYJNY
SKALA
1: 1000

m. WĄGROWIEC

matr. sytuac. uzupeł. pomiarem wysokościowym
w GPKG Poznań IX 1977r. R. Polński
Zaktualizowano do 03.93 przez
WBG i TR-Chodzież
Zlec. nr. 25/93

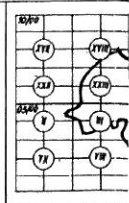

SKART. I WYK. W WSKAŁU 1:1000

Stan aktualny na dzień 29.08.2013 r.



WYKONAWCA:

Maciej Trzaskowski
GEODETA I PRACOWNIK
nrzupr. 1415/99
os. Dniełkowskiego 26-27 61-251 Poznań
tel. 602 104 411
NIP: 782 224 72-50 REGON: 63956576

19.02.2016 154
(dla ewidencji ewidencyjny materiał zasobu - operat techniczny)
02.02.2016
(dla ewidencji ewidencyjny materiał zasobu - operat techniczny)





XIXb-1

21Xc-4



Stan aktualny na dzień 29.08.2013 r.

